

SCHNITT Z1-Z1 M 1:50


Objekt Alters- und Pflegeheim Santa Rita - Erweiterung
Anbau Zimmertrakt Nord und Anbau Saal

Inhalt Ausführungsplan GR Mittelgeschoss - L2 Nord

Pflanzgröße: 1050 x 750 mm
Massstab: 1:50

Datum: 30.12.2014
Freigebe: 23.04.12 / 21.08.13
Revisionsplan

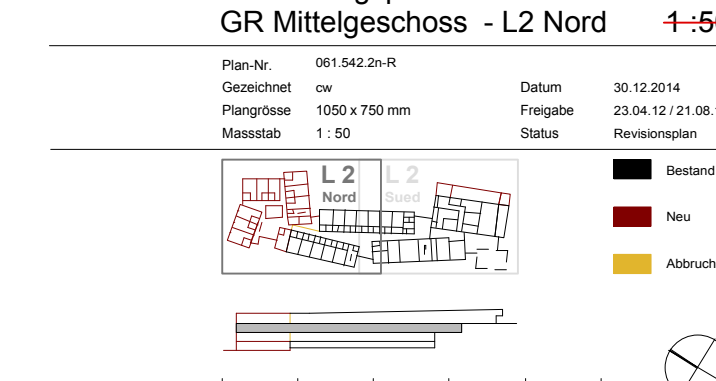

Revisionsplan

Rev.	Datum	Erstellt	Ergänzungen u. Änderungen	Freigebe
A	28.11.11
B	21.11.11
C	20.11.12
D	13.02.12
E	20.02.12
F	21.02.12
G	21.02.12
H	20.02.12
I	20.02.12
J	23.04.12
K	18.02.12
L	25.07.12
M	22.08.12
N	21.02.13
O	20.12.14


Sämtliche Masse sind im Plan vom Unternehmer auf ihre Richtigkeit zu prüfen. Die Masse sind am Bau zu kontrollieren. Abweichungen, Unklarheiten und Bedenken sind sofort der Bauleitung und den Architekten mitzuteilen. Stütz- und Brüstungshöhen sind Rotmass ab +0.00. Türhöhen gelten ab +0.00. SUVA-Vorschriften und -Verordnungen sind einzuhalten.

Objekt Alters- und Pflegeheim Santa Rita - Erweiterung
Anbau Zimmertrakt Nord und Anbau Saal

Inhalt Ausführungsplan GR Mittelgeschoss - L2 Sued

Pflanzgröße: 1050 x 750 mm
Massstab: 1:50


Datum: 30.12.14
Revisionsplan

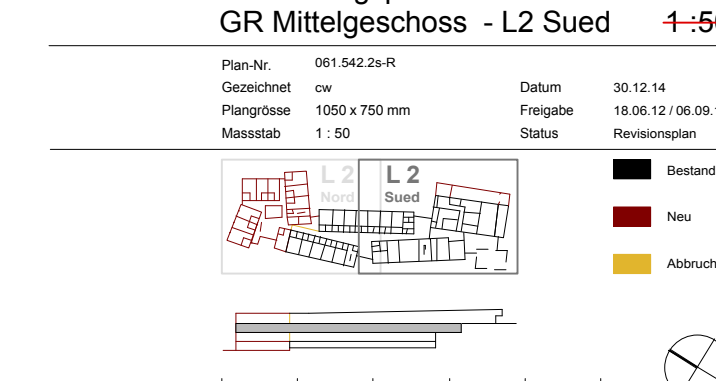

Revisionsplan

Rev.	Datum	Erstellt	Ergänzungen u. Änderungen	Freigebe
A	28.11.11
B	13.02.12
C	18.02.12
D	21.02.12
E	11.02.12
F	21.02.12
G	21.02.12
H	20.02.12
I	20.02.12
J	23.04.12
K	18.02.12
L	25.07.12
M	22.08.12
N	21.02.13
O	20.12.14

Sämtliche Masse sind im Plan vom Unternehmer auf ihre Richtigkeit zu prüfen. Die Masse sind am Bau zu kontrollieren. Abweichungen, Unklarheiten und Bedenken sind sofort der Bauleitung und den Architekten mitzuteilen. Stütz- und Brüstungshöhen sind Rotmass ab +0.00. Türhöhen gelten ab +0.00. SUVA-Vorschriften und -Verordnungen sind einzuhalten.

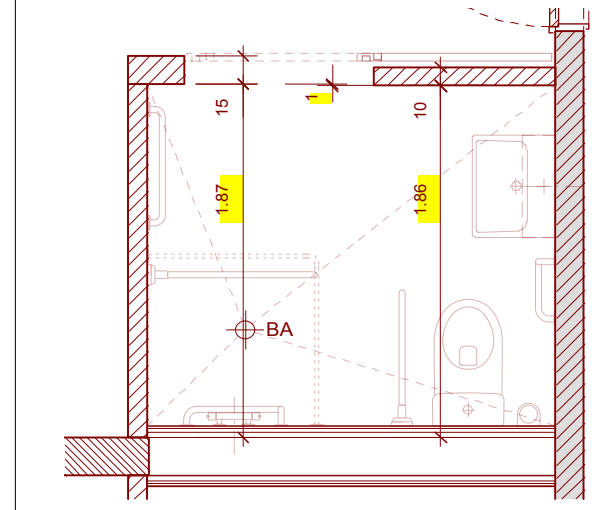

GR DETAIL BAD M 1:20